

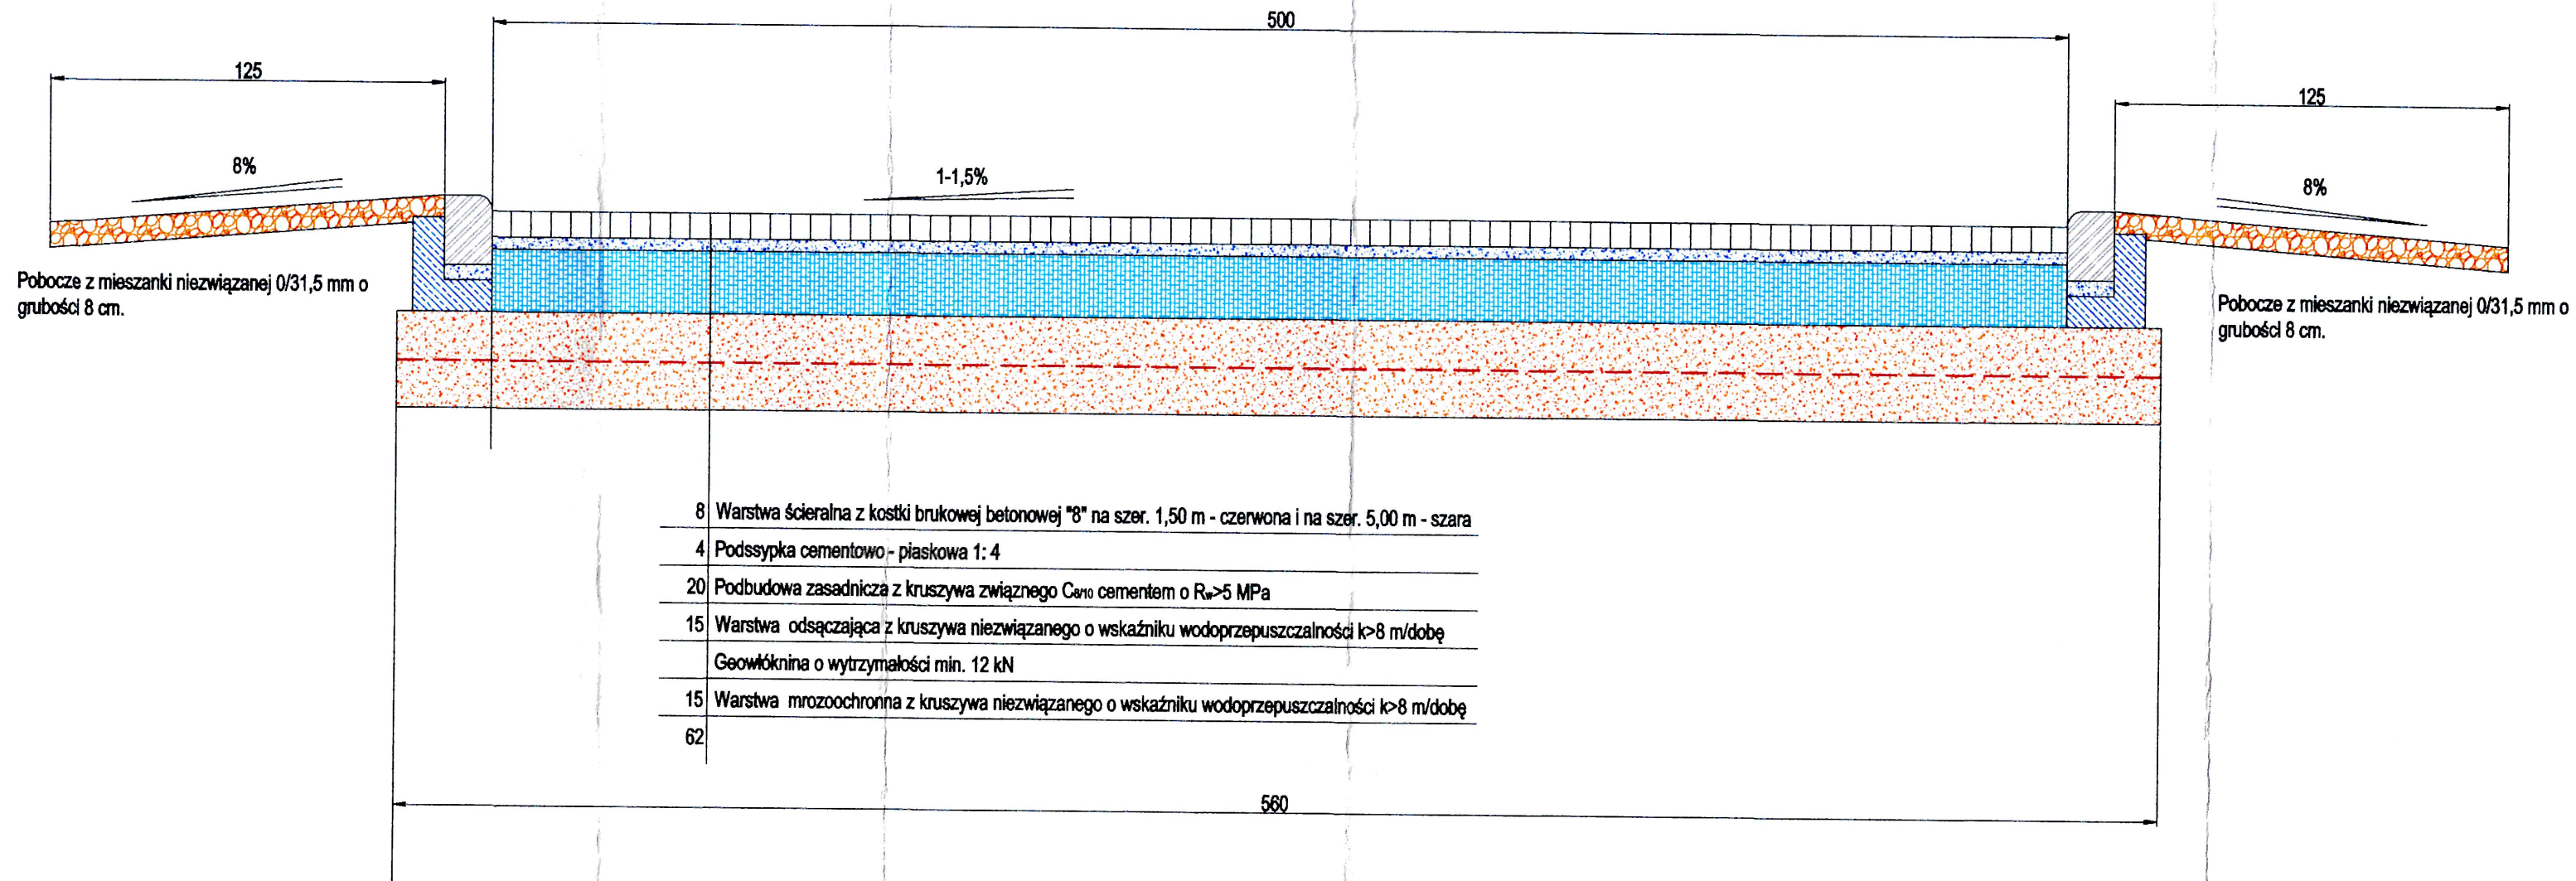
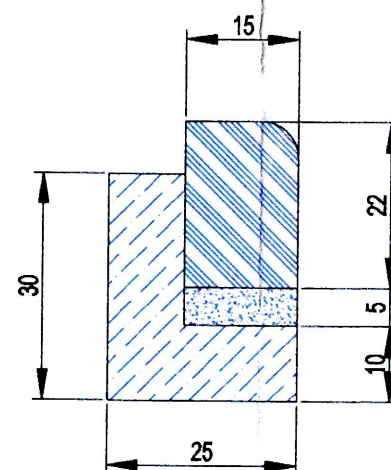


		PROJEKTOWANIE - NADZORY „PRO-NAD” BOHDAN NIECIECKI 11-015 OLSZTYNEK UL. KOLEJOWA 3/24 TEL. KOM. 601 200 679	
Adres inwestycji:		OBRĘB 11 ŚWIĄTKI GMINA ŚWIĄTKI	
Inwestor:		GMINA ŚWIĄTKI; 11-008 ŚWIĄTKI 87	
DROGOWA	Kierownik pracowni:	Bohdan Nieciecki upr. nr 171/91/OL	Tytuł Projektu: PRZEBUDOWA DRÓG GMINNYCH W m. ŚWIĄTKI W GMINIE ŚWIĄTKI
	Projektant:	mgr inż. Agnieszka Nieciecka Upr. nr WAM/0139/POOD/11	
Data:		Tytuł rysunku:	Nr. rys.:
LUTY 2022		PRZEKRÓJ POPRZECZNY ODC. E	D-3A
Skala:		1:20	

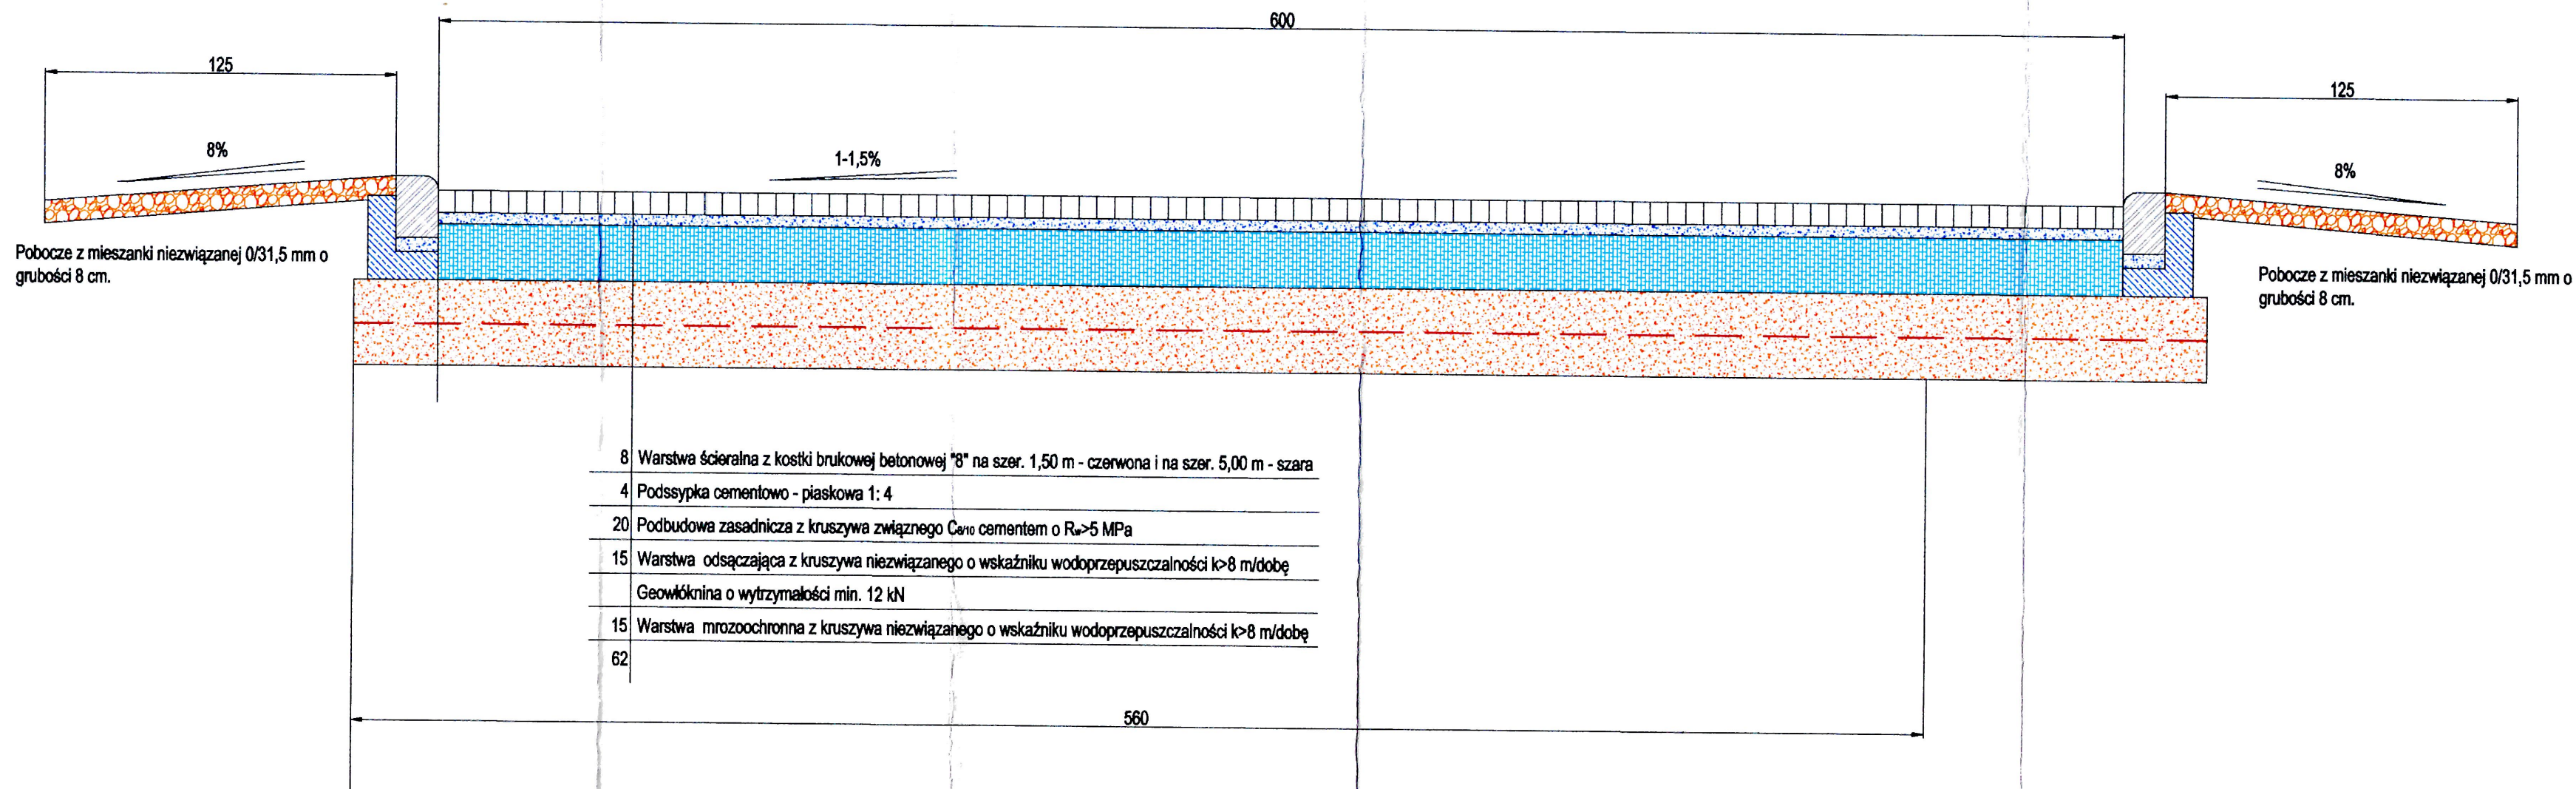

		PROJEKTOWANIE - NADZORY „PRO-NAD” BOHDAN NIECIECKI 11-015 OLSZTYNEK UL. KOLEJOWA 3/24 TEL. KOM. 601 200 679	
Adres inwestycji:		OBRĘB 11 ŚWIĄTKI GMINA ŚWIĄTKI	
Inwestor:		GMINA ŚWIĄTKI; 11-008 ŚWIĄTKI 87	
DROGOWA	Kierownik pracowni:	Bohdan Nieciecki	Tytuł Projektu:
	Projektant:	mgr inż. Agnieszka Nieciecka Upr. nr WAM/0139/POOD/11	
Data:		Tytuł rysunku:	Nr. rys.:
LUTY 2022		PRZEKRÓJ POPRZECZNY ODC. E	D-3B
Skala:		1:20	

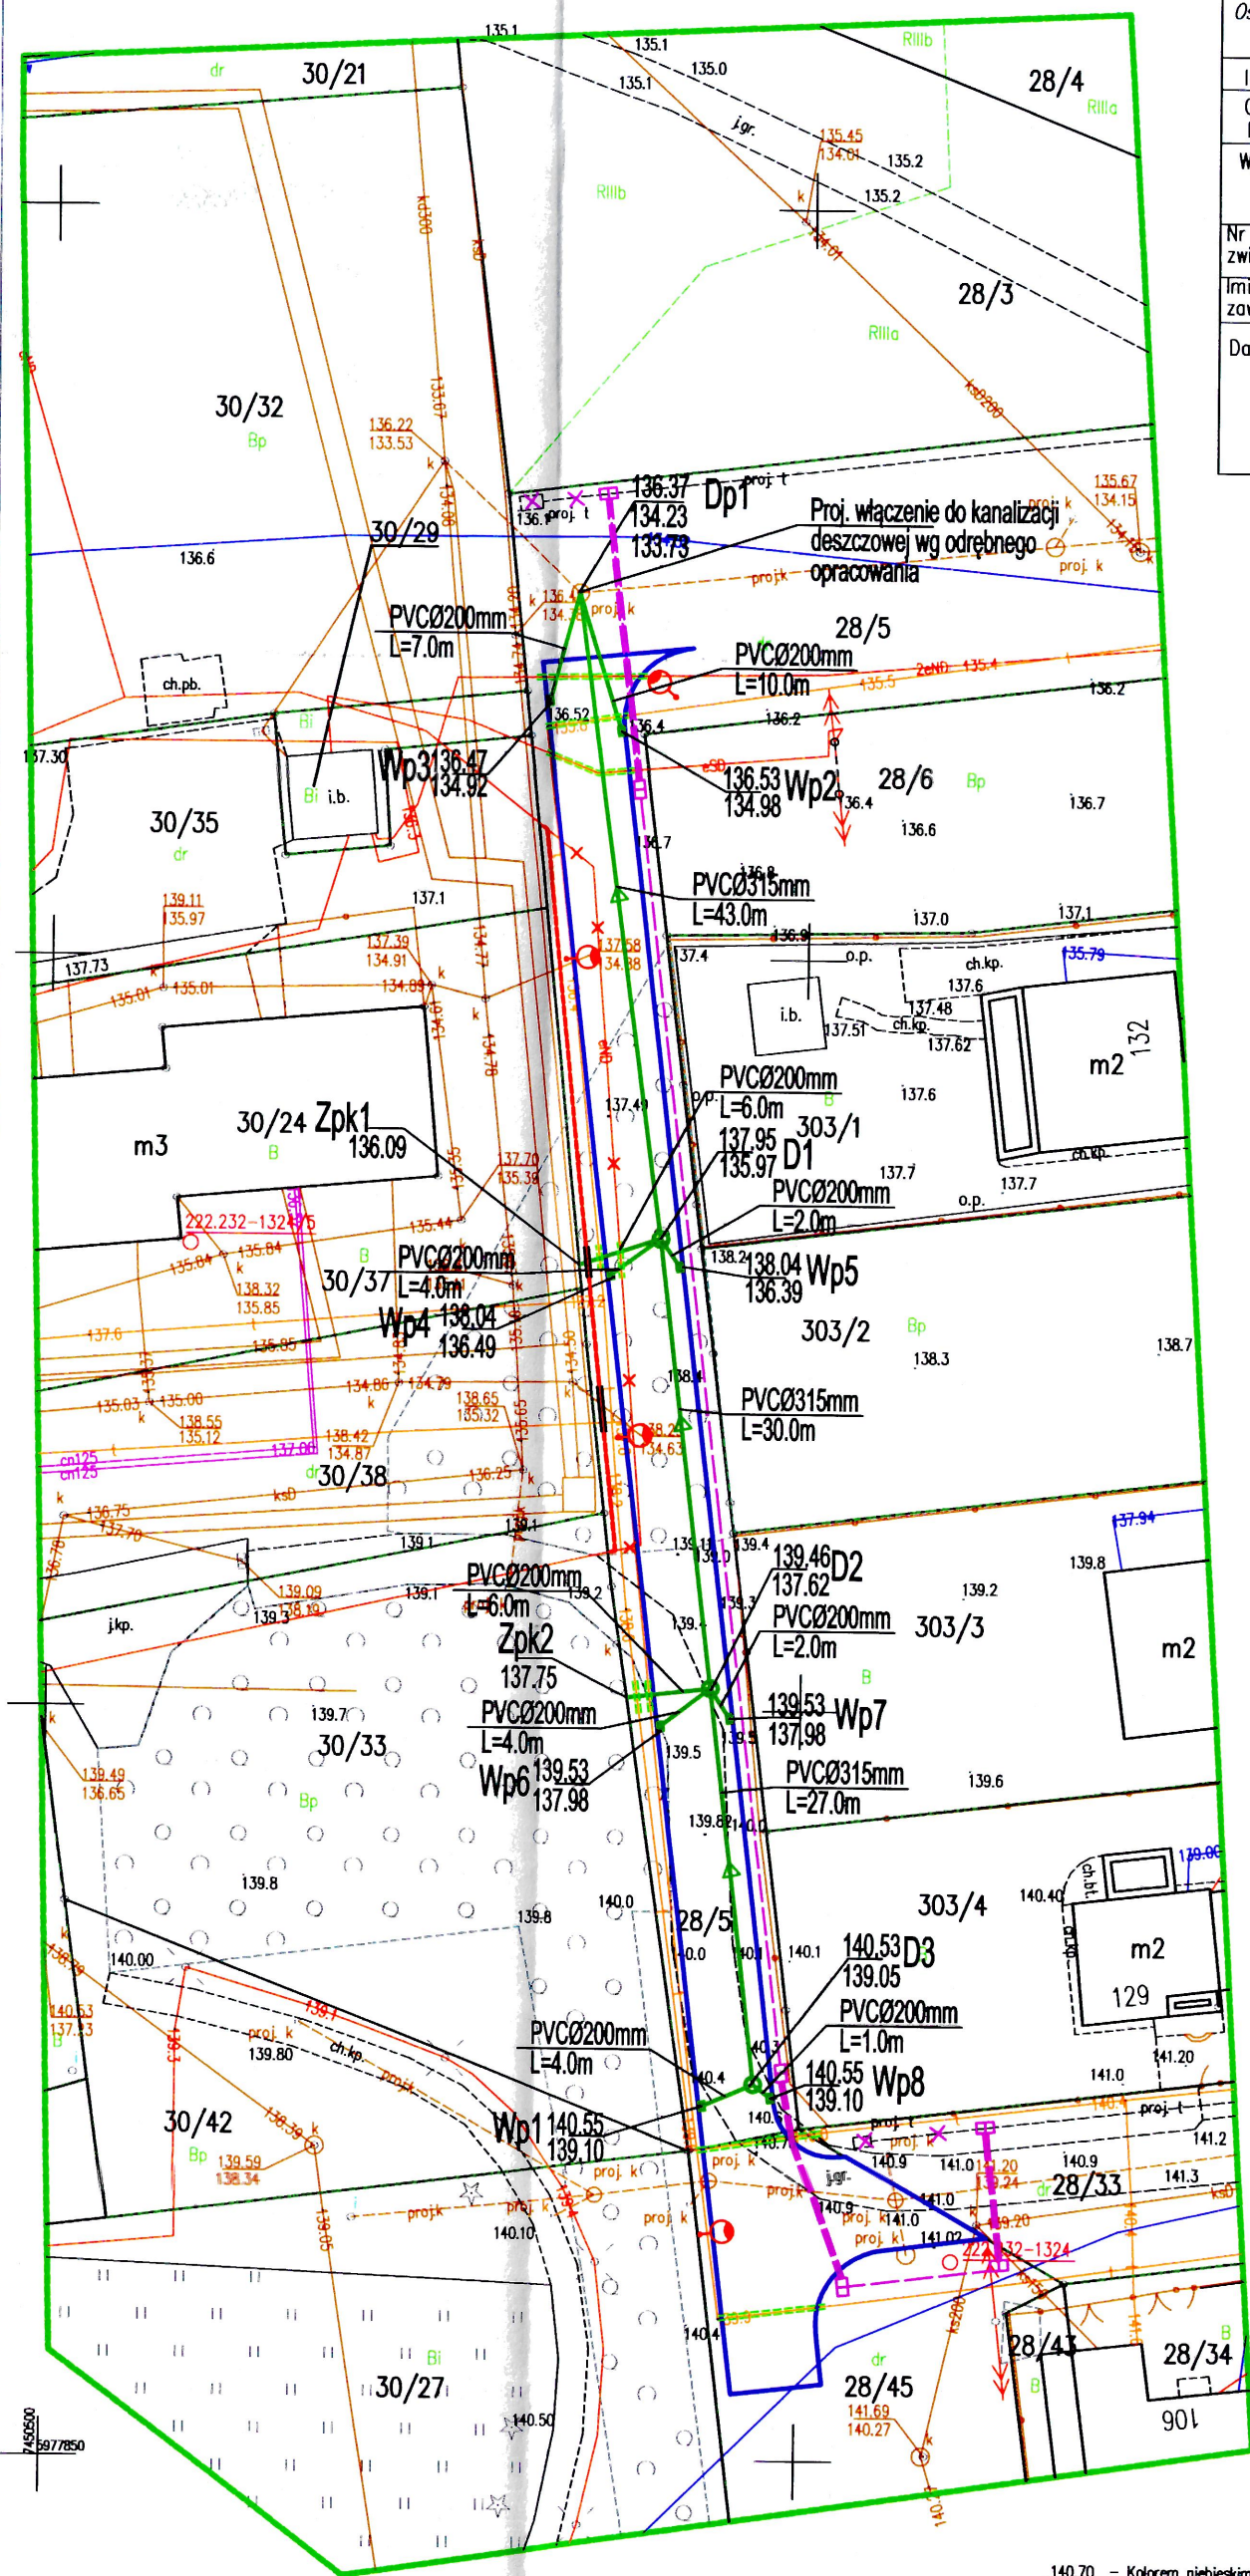

Oświadczam, że operat techniczny zawierający rezultaty prac geodezyjnych, w wyniku których powstał niniejszy dokument uzyskał pozytywny wynik weryfikacji.	
Identyfikator zgłoszenia prac geodezyjnych	GD-1.6642.1.61.2022
Organ służby geodezyjnej i kartograficznej który otrzymał zgłoszenie	Starostwo Powiatowe w Olsztynie Wydział Geodezji
Wykonawca prac geodezyjnych	Usługi Geodezyjno-Kartograficzne "GEOJAN" Ul. Księcia Witolda 11 10-067 Olsztyn NIP: 739-127-19-12 Regon: 510418963
Nr oraz data sporządzenia dokumentu zawierającego wynik pozytywnej weryfikacji	GD-1.6642.1.61.2022_1 z dnia 2022-02-10
Imię i nazwisko oraz nr uprawnień zawodowych kierownika prac geodezyjnych	Jan Zubel nr upr.15270, zakres 1 i 2
Data i podpis kierownika prac geodezyjnych	Jestem świadomy odpowiedzialności karnej za złożenie fałszywego oświadczenia. Data: 2022-02-10 GEODETA UPRAWNIONY mgr inż. Jan Zubel Nr upr. 15270, zakres 1 i 2

Starostwo Powiatowe
w Olsztynie
Plac Bema 5
10-516 OLSZTYN
-24-

Starostwo Powiatowe
w Olsztynie
Plac Bema 5
10-516 OLSZTYN
-24-

LEGENDA:

a) infrastruktura projektowana

	Nawierzchnia drogi- kostka betonowa
	Kanalizacja deszczowa
	Lampy uliczne LED solarno -wiarowa
	Kanał technologiczny
	Linia kablowa nN 0,4kV
	Ist. sieci do demontażu/ stałego unieczynnienia
	Trasa uzgodniona na naradzie koordynacyjnej nr t- 696.2018 zaznaczona na planie syt.-wys. nie będzie budowana
	Rura osłonowa Dn110mm

b) infrastruktura istniejąca

	Kanalizacja sanitarna
	Kanalizacja deszczowa
	Sieć wodociągowa
	Sieć ciepłownicza
	Kabel telekomunikacyjny
	Kabel energetyczny
	Proj. uzbr.wg odrębnego opracowania
	Zakres aktualizacji mapy

Oświadczam, że treść mapy, na której wykonano niniejszy projekt, jest zgodna z treścią poświadczoną przez wykonawcę mapy do celów projektowych, opracowanej w wyniku pozytywnie zweryfikowanych prac geodezyjnych.

Protokół weryfikacji Nr GD-1.6642.1.61.2022_1 z dnia 10.02.2022"

.....Bohdan Nieciecki.....

Podpis/projektanta

PROJEKTOWANIE - NADZORY „PRO-NAD” BOHDAN NIECIECKI 11-015 OLSZTYNEK UL. KOLEJOWA 3/24 TEL. KOM. 601 200 679	
Adres inwestycji:	OBRĘB 11 ŚWIĄTKI DZIAŁKI NR 28/45; 28/5; 28/33 GMINA ŚWIĄTKI
Inwestor:	GMINA ŚWIĄTKI ; 11-008 ŚWIĄTKI 87
DROGOWA	Kierownik pracowni: Bohdan Nieciecki upr. nr 171/91/OL
SANITARNA	Projektant: mgr inż. Katarzyna Klepando Up. nr WAM/0143/PWOS/13
Tytuł Projektu: BUDOWA DROGI GMINNEJ W MIEJSCOWOŚCI ŚWIĄTKI W GMINIE ŚWIĄTKI	
Tytuł rysunku: Plan sytuacyjny - kanalizacja deszczowa	
Data: 10.02.2022	
Skala: 1:500	
Nr rys.: S1	

Miejscowość: Świątki
Gmina: Świątki
Obręb ewidencyjny: 281412_2.0011 Świątki
Nr działki ewidencyjnej: 28/5

Identyfikator zgłoszenia pracy geodezyjnej: GD-1.6642.1.61.2022

układ współrzędnych:
prostokątnych płaskich: 2000
wysokości: Kronsztadt 86

Usługi Geodezyjno-Kartograficzne "GEOJAN"
Ul. Księcia Witolda 11 10-067 Olsztyn
NIP: 739-127-19-12 Regon: 510418963

W zasiegu aktualizacji znajdują się punkty osnowy szczegółowej prawnie chronione,
zaznaczone kolorem czerwonym (0 ? 222.232-1324, 0 ? 222.232-1324/5).

Oznaczenie granic obszaru aktualizacji: -----

UWAGA:
Wykonanie niniejszej mapy nie było poprzedzone ustaleniem dotyczącym ewentualnych służebności gruntowych
dotyczących gruntu położonego w granicach projektowanej inwestycji budowlanej


UWAGA:
Nie wykazuje się istnienia w terenie innych nie wykazanych na niniejszej mapie
urządzeń podziemnych, które nie były zgłoszone do inwentaryzacji powykonawczej

W zasiegu aktualizacji znajdują się punkty graniczne, które nie spełniają
norm dokładnościowych.

GEODETA UPRAWNIONY
mgr inż. Jan Zubel
Nr upr. 15270, zakres 1 i 2
Data opracowania: 2022-02-01











Profil podłużny kanalizacji deszczowej

skala 1:100/500

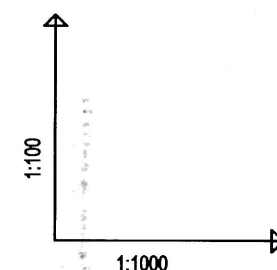

OZNACZENIE PROFILU:
POZIOM PORÓWNAWCZY

SZCZEGÓŁNY WYKREŚLENIE		130.00 m h.p.m.		Pro		Pro		Pro		Pro		Pro	
RZĘDNA TERENU PROJ.		136.47	136.67	136.88	137.95		139.46		140.53	140.55			
RZĘDNA TERENU ISTN.		136.40	136.65	136.93	138.30		139.50		140.50	140.40			
RZĘDNA DNA KANAŁU		133.73	134.23	134.46	135.97		137.62		138.95	139.05			
ZAGŁĘBIENIE DNA KANAŁU		2.74	2.24	2.21	2.17	1.98	1.84		1.58	1.48	1.45		
SPADKI, DŁUGOŚCI		4%		5.5%		5%		1.3%					
		43.0m		30.0m		27.0m		4.0					
ŚREDNICA, MATERIAŁ		PVCØ315mm L=100.0m											PVCØ200mm
ODLEGŁOŚCI		0.0	6.0	12.0	43.0	30.0	73.0	27.0	100.0	104.0			
HEKTOMETRY		Dp1			D1		D2			D3Wp1			

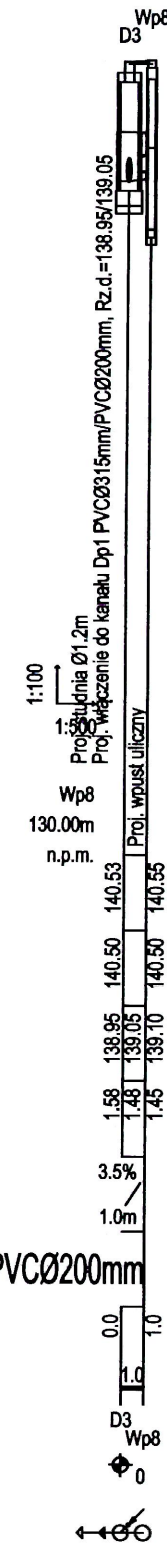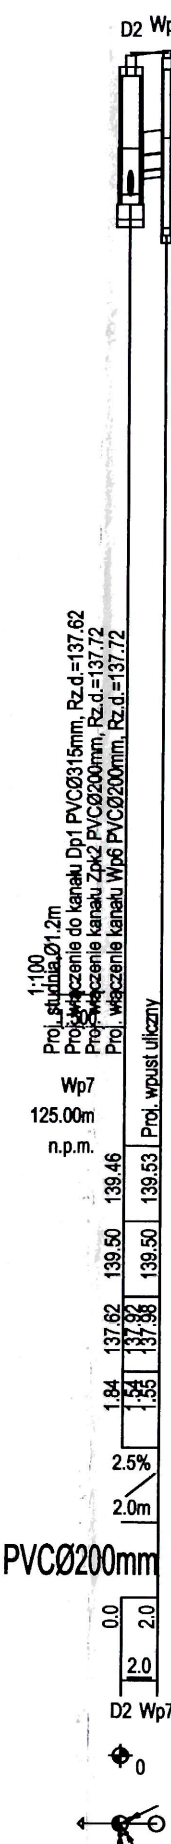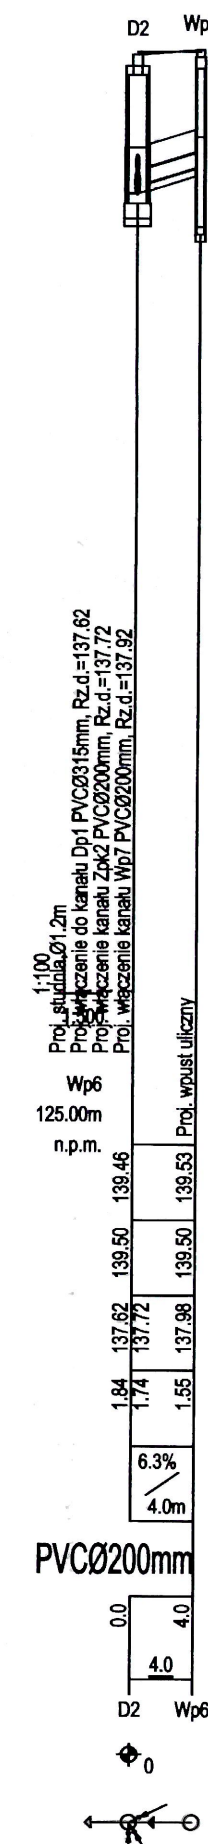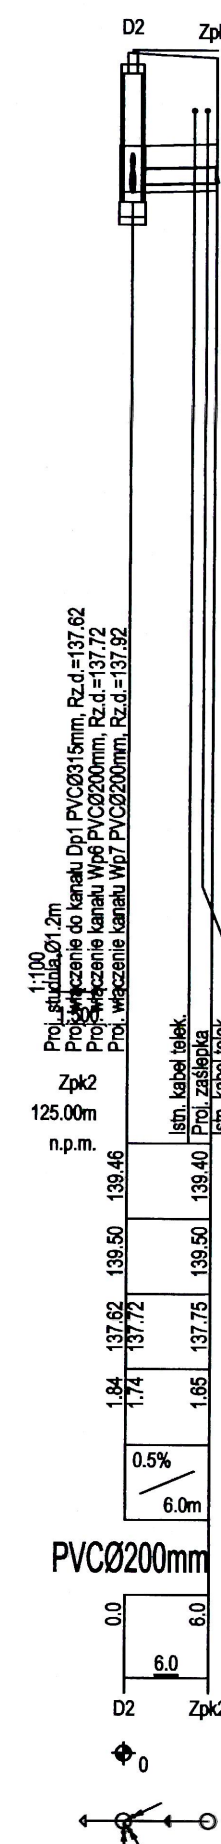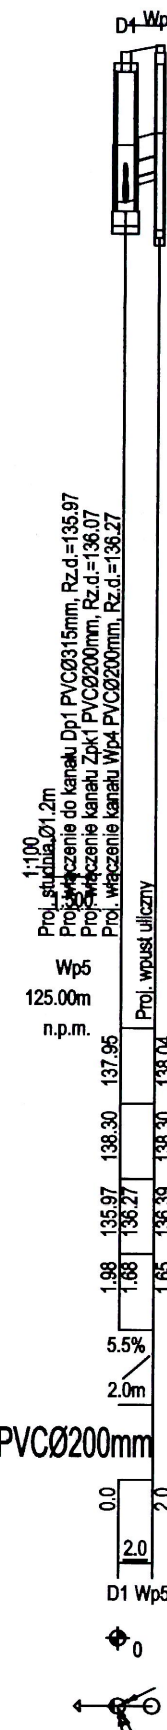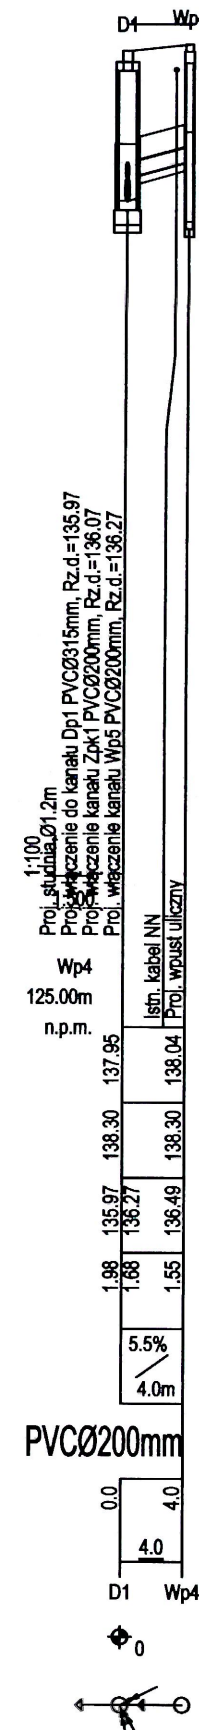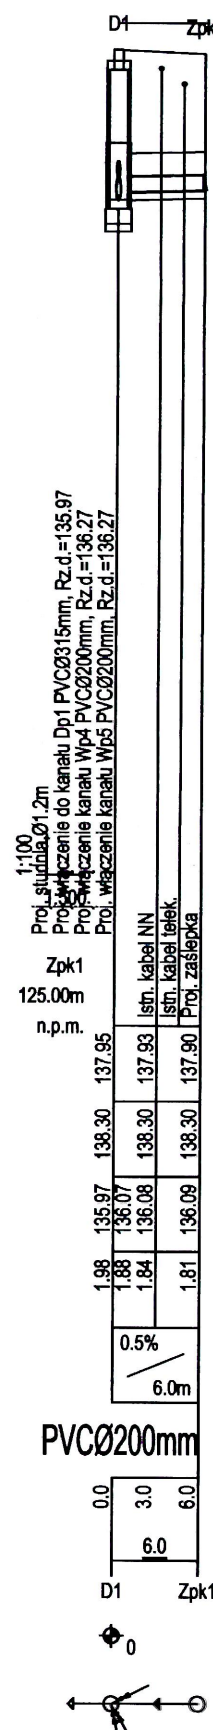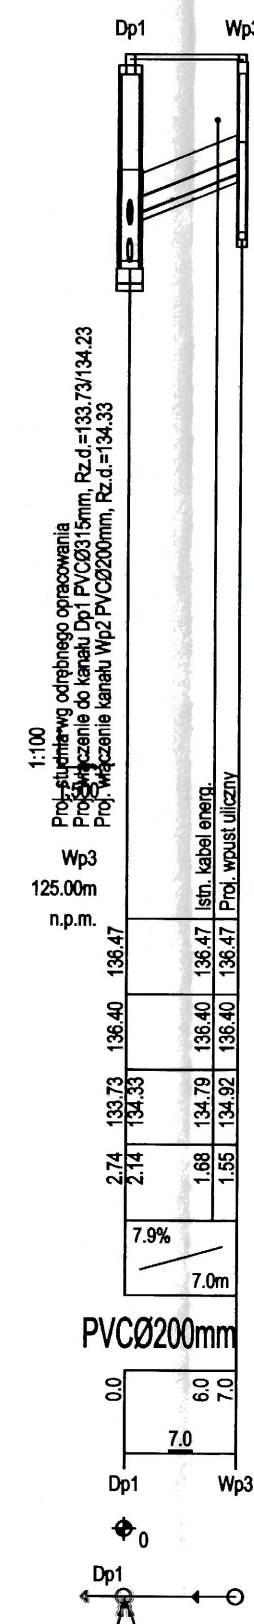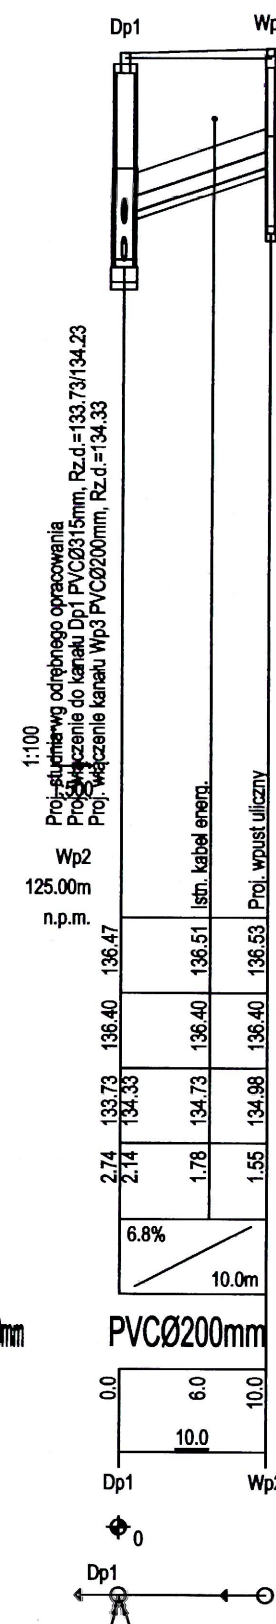
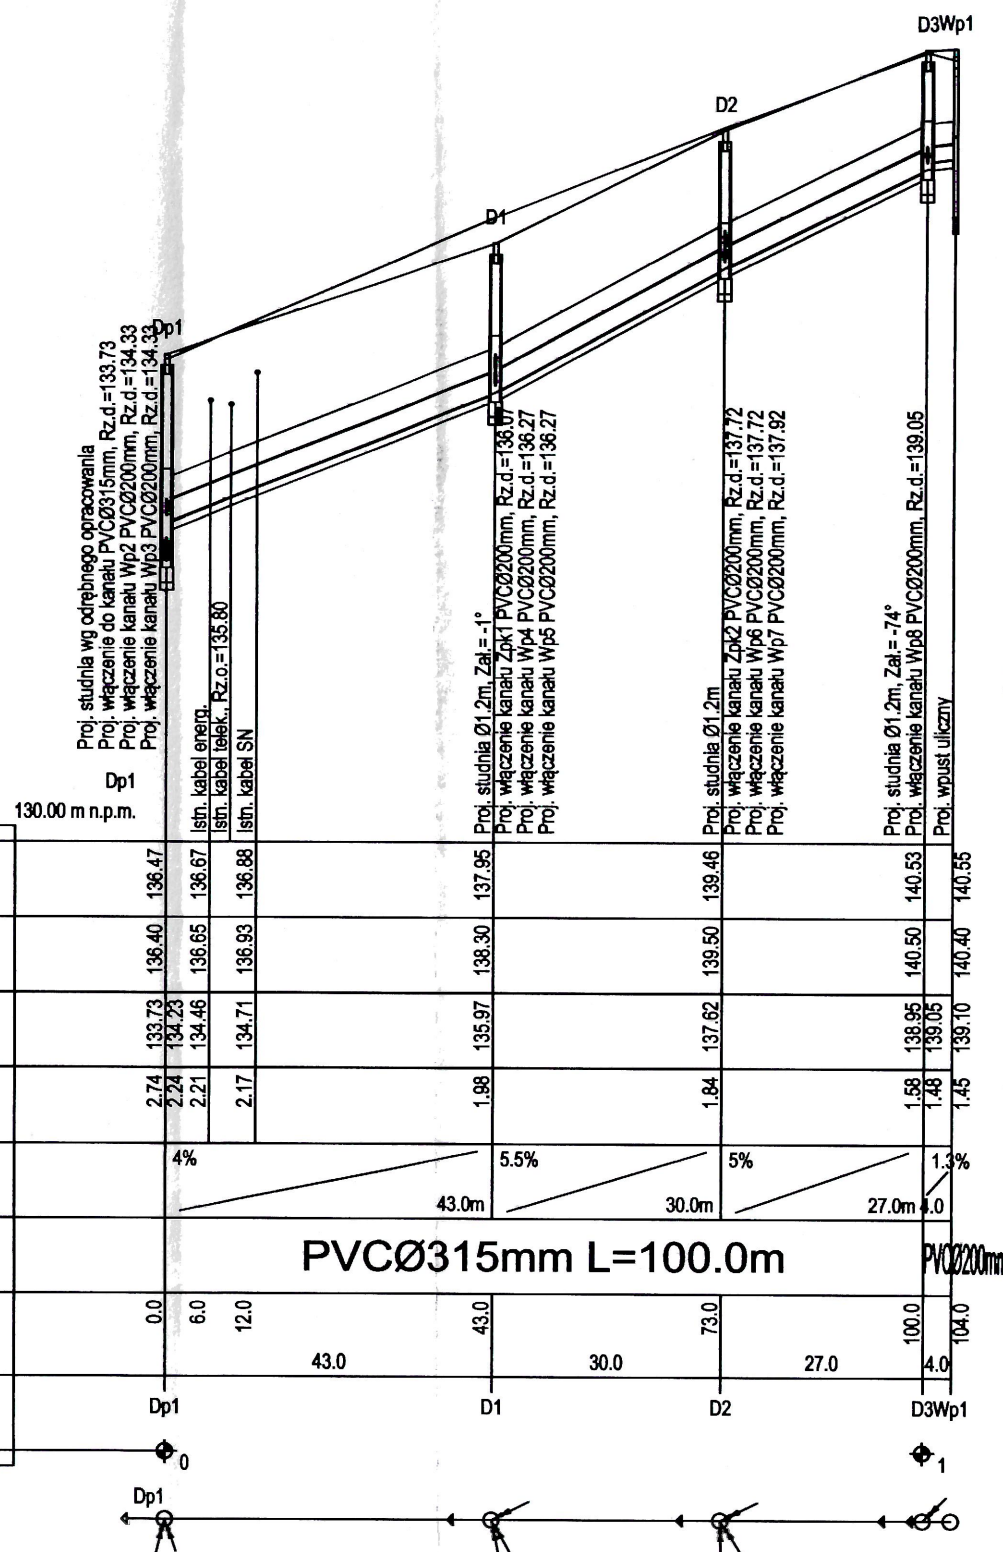


LEGENDA:



- LEGENDA:
- | | |
|---|----------------------------------|
|  | - Obsypka 30cm |
|  | - Podsypka 10cm |
| D _{nr} | - Projektowana studnia rewizyjna |
| Wp _{nr} | - Wpust uliczny |

		PROJEKTOWANIE - NADZORY „PRO-NAD” BOHDAN NIECIEKI 11-015 OLSZTYNEK UL. KOLEJOWA 3/24 TEL. KOM. 601 200 679	
Adres inwestycji:		OBRĘB 11 ŚWIĄTKI DZIAŁKI NR 28/46; 28/5; 28/33 GMINA ŚWIĄTKI	
Inwestor:		GMINA ŚWIĄTKI ; 11-008 ŚWIĄTKI 87	
DROGOWA	Kierownik pracowni:	Bohdan Niecieki upr. nr 17/91/OL	Tytuł Projektu: BUDOWA DROGI GMINNEJ W MIEJSCOWOŚCI ŚWIĄTKI W GMINIE ŚWIĄTKI
	Projektant:	mgr inż. Katarzyna Klepando Upr. nr WAM/0143/PWOS/13	
SANTAANA			
Data:		Tytuł rysunku:	
luty 2022 Skala: 1:100/1000		Profil podłużny kanalizacji deszczowej	


WPUST ULICZNY
SKALA 1 : 20

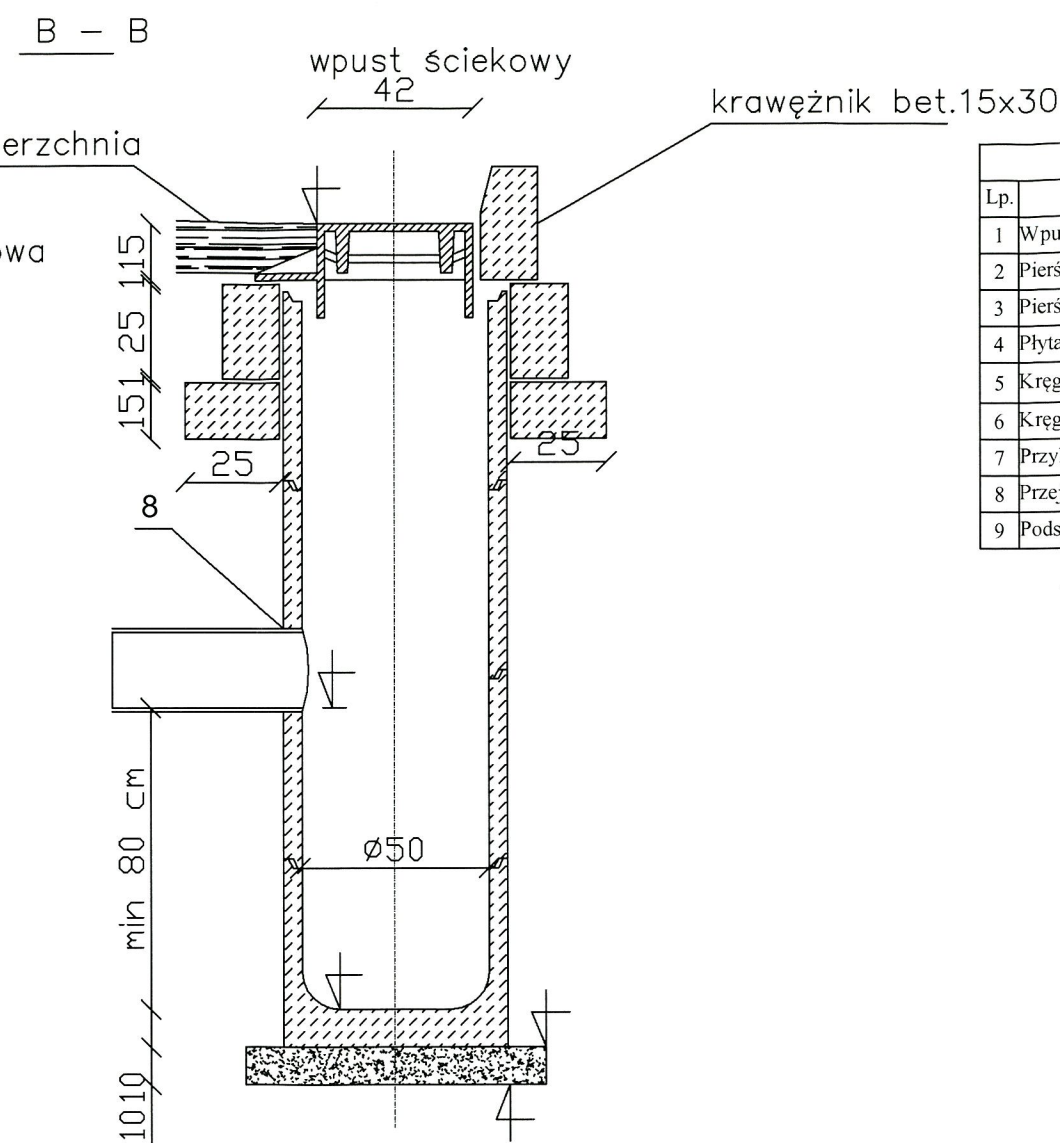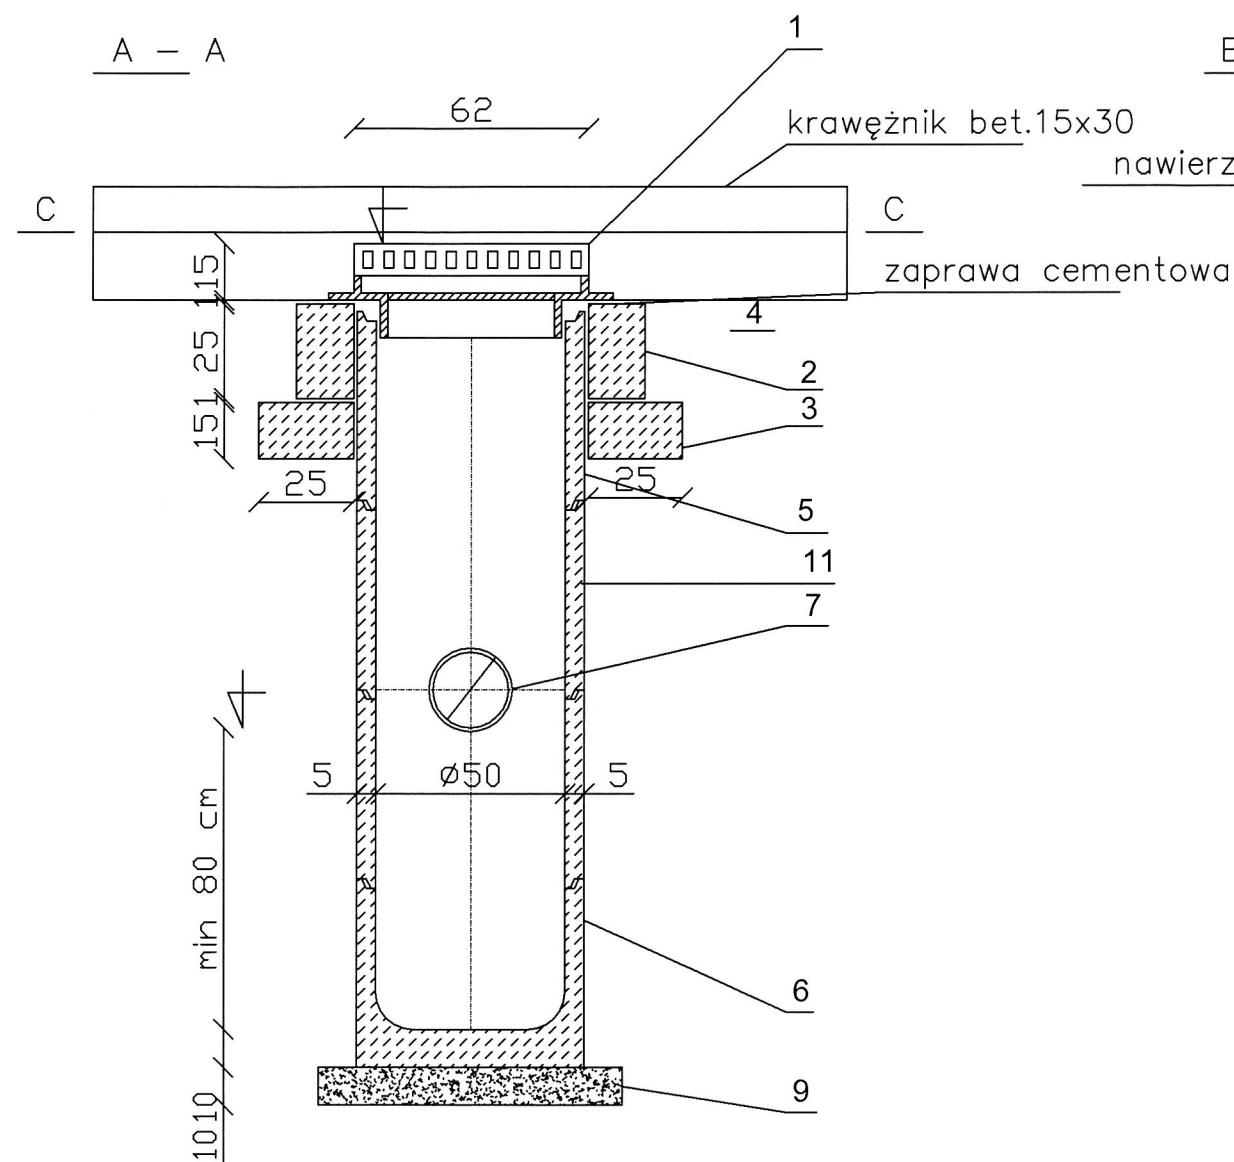

Wpust uliczny			
Lp.	Nazwa elementu	Jedn.	Ilość
1	Wpust ściekowy przykrawężnikowy klasa D400	szt.	8
2	Pierścień betonowy-odciążający H=25,0cm	szt.	8
3	Pierścień betonowy-odciążający H=15,0cm	szt.	8
4	Płyta pokrywowa	szt.	8
5	Kręgi betonowe Ø500mm H= 30/ 50 cm	szt.	8/11
6	Krąg betonowy denny-osadnik Dn500mm	szt.	8
7	Przykanalik Dn200mm	szt.	8
8	Przejście szczelne	szt.	8
9	Podsypka cem-piask 1:2	m³	0,30

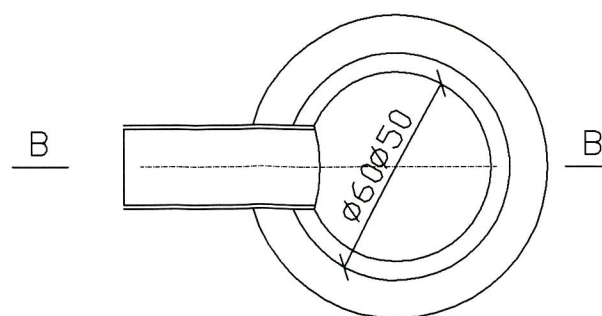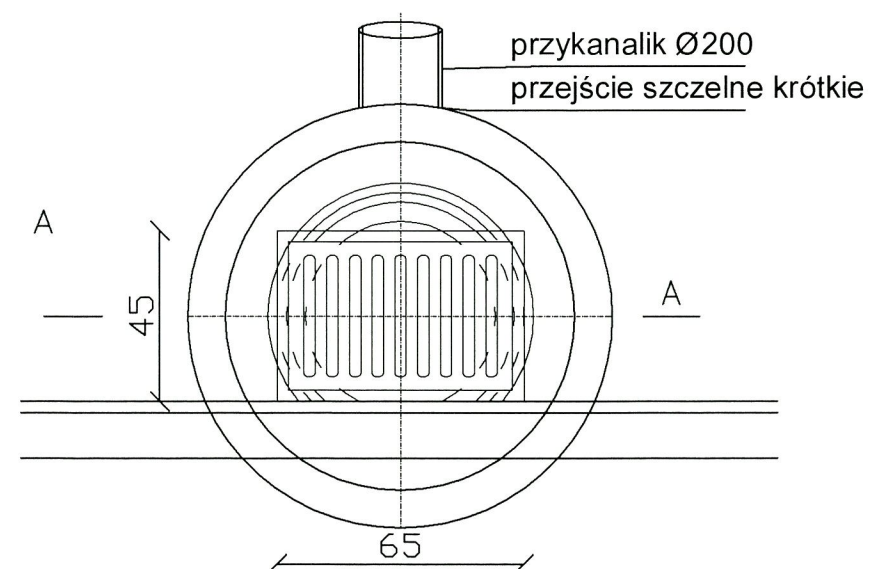

		PROJEKTOWANIE - NADZORY „PRO-NAD” BOHDAN NIECIECKI 11-015 OLSZTYNEK UL. KOLEJOWA 3/24 TEL. KOM. 601 200 679	
Adres inwestycji:		OBRĘB 11 ŚWIĄTKI DZIAŁKI NR 28/46; 28/5; 28/33 GMINA ŚWIĄTKI	
Inwestor:		GMINA ŚWIĄTKI ; 11-008 ŚWIĄTKI 87	
DROGOWA A	Kierownik pracowni:	Bohdan Nieciecki upr. nr 171/91/OL	Tytuł Projektu: BUDOWA DROGI GMINNEJ W MIEJSCOWOŚCI ŚWIĄTKI W GMINIE ŚWIĄTKI
	Projektant:	mgr inż. Katarzyna Klepando Upr. nr WAM/0143/PWOS/13	
SANITARNIA	Data:		Nr rys.:
	luty 2022		
Skala:		1:20	Wpust uliczny
		11	S3

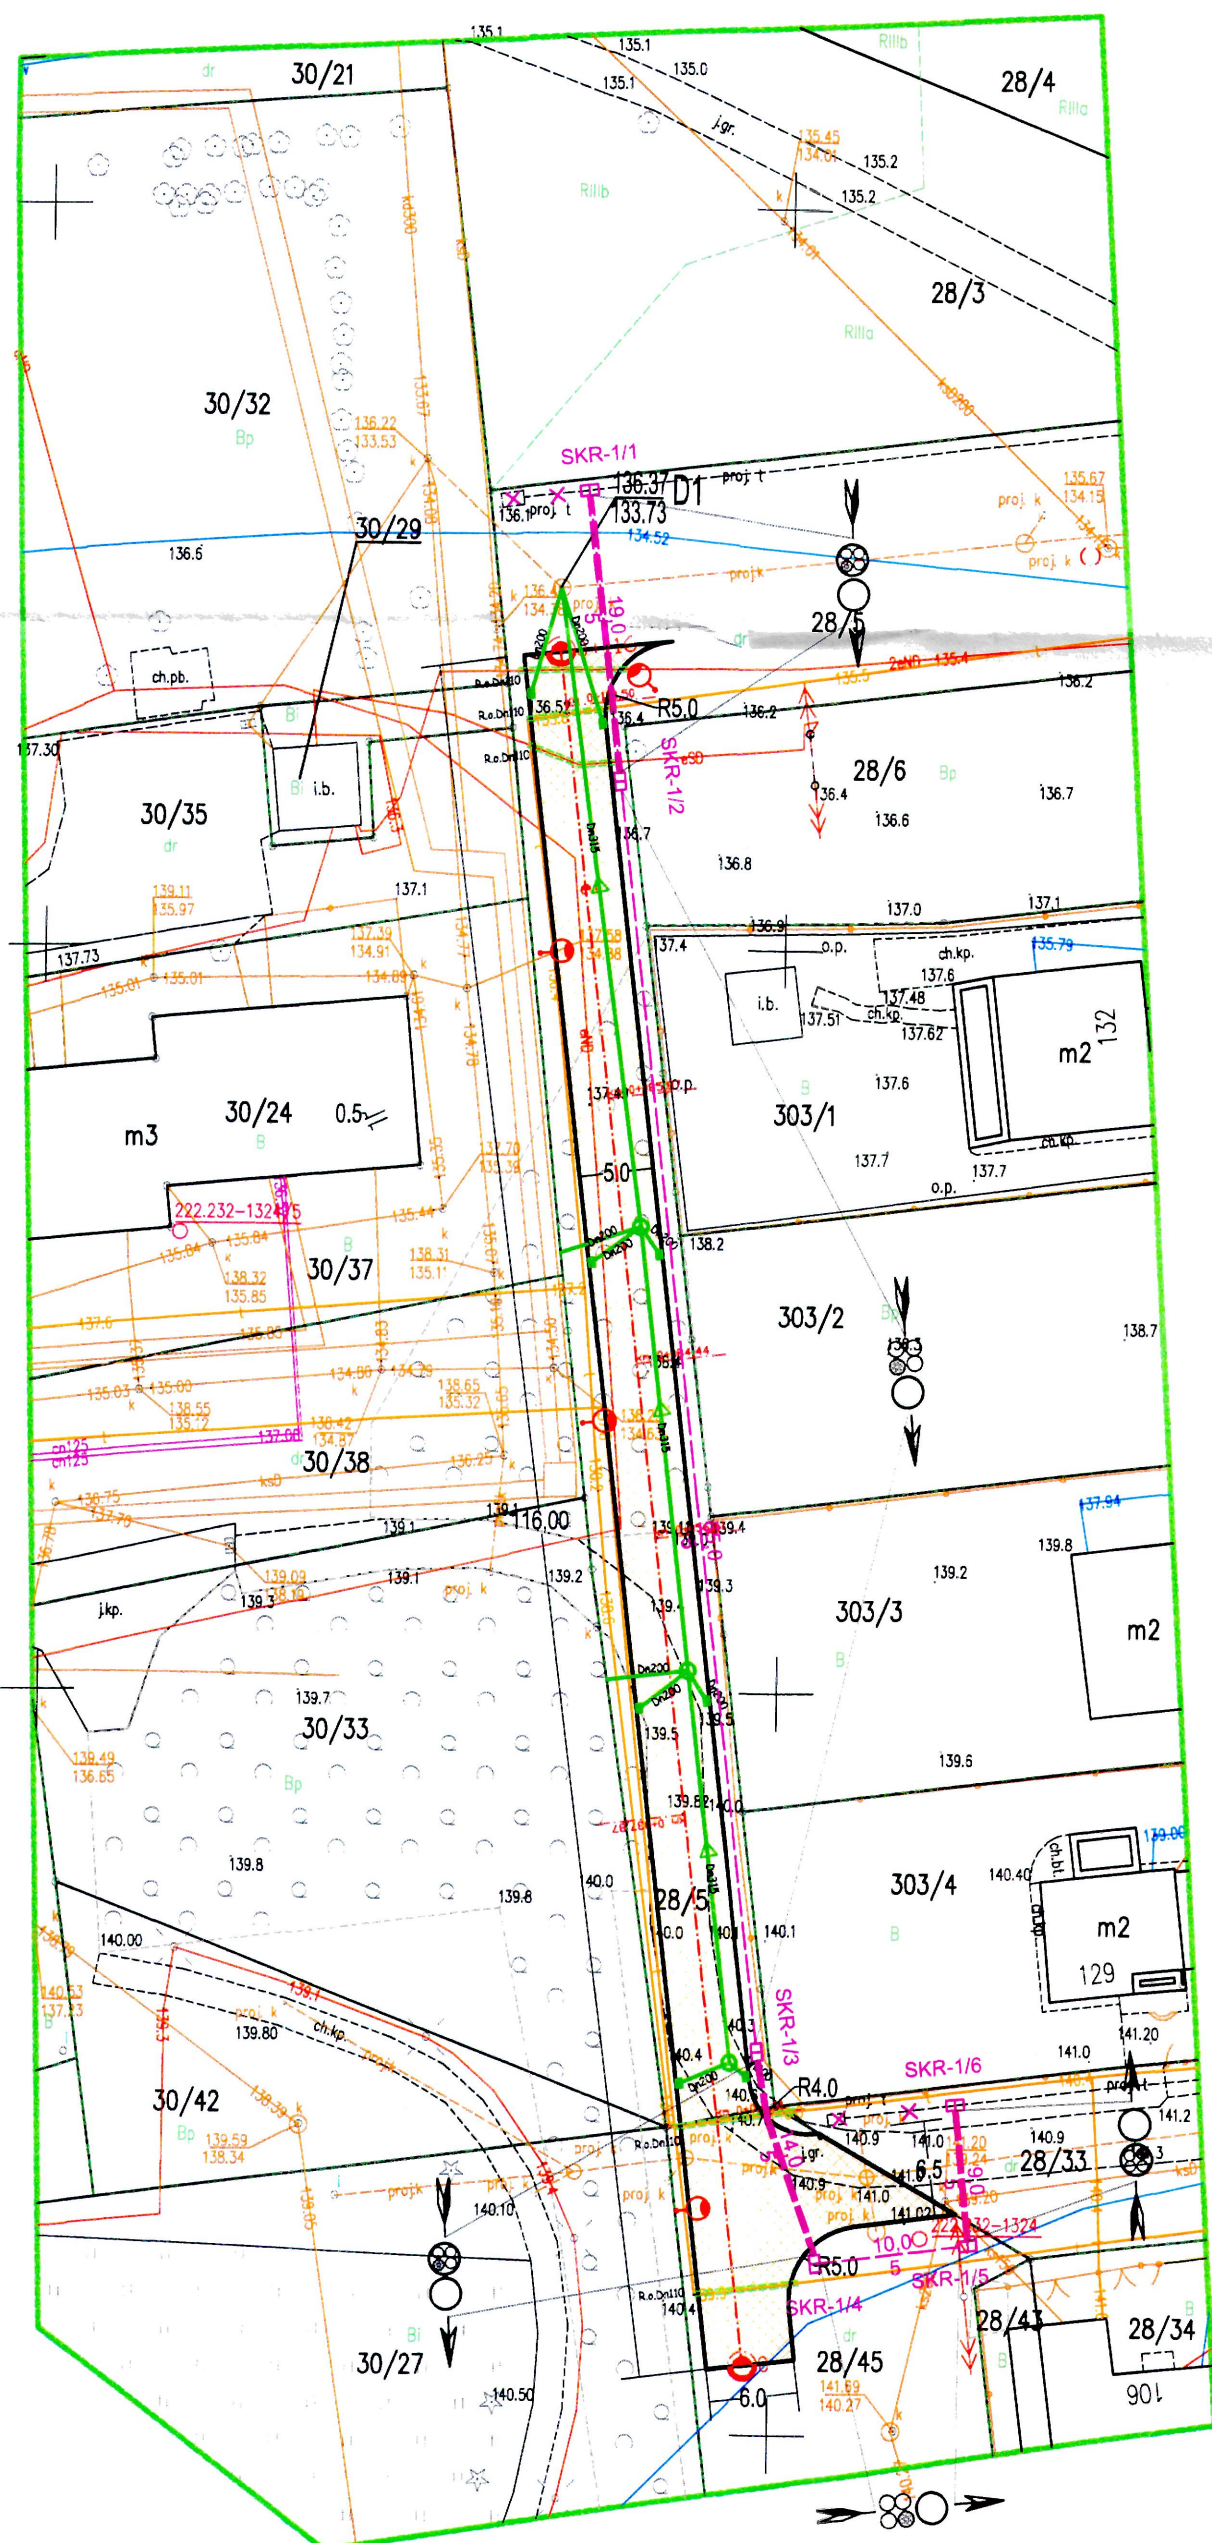

**Starostwo Powiatowe
w Olsztynie
Plac Bema 5
10-516 OLSZTYN
-24-**

LEGENDA:

infrastruktura projektowana

Nawierzchnia drogi- kostka betonowa

Proj. kanał technologiczny

Proj. studnia kablowa

Profil kanału technologicznego

PROJEKTOWANIE - NADZORY „PRO-NAD”

BOHDAN NIECIECKI

11-015 OLSZTYNEK UL. KOLEJOWA 3/24
TEL. KOM. 601 200 679

Adres inwestycji: **OBRĘB 11 ŚWIĄTKI DZIAŁKI NR 28/45; 28/5; 28/33 GMINA ŚWIĄTKI**

Inwestor:	GMINA ŚWIĄTKI ; 11-008 ŚWIĄTKI 87
-----------	-----------------------------------

Projekant:	mgr Arkadiusz Wiszniewski
------------	---------------------------

LETEC		upr. nr WAM/0149/ZOOT/05
		mgr inż. Daniel Świeciak


TEL	Sprawdzający:	mgr inż. Dani upr. nr WAM/00
-----	---------------	---------------------------------

Data:	
-------	--

kwiecień 2022

Projekt zagospodarowania terenu budowy

2

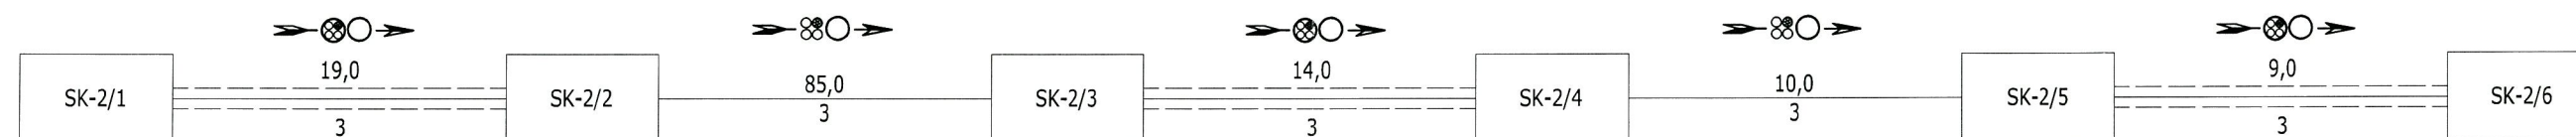

		PROJEKTOWANIE - NADZORY „PRO-NAD” BOHDAN NIECIECKI 11-015 OLSZTYNEK UL. KOLEJOWA 3/24 TEL. KOM. 601 200 679	
		Adres inwestycji: OBRĘB 11 ŚWIĄTKI DZIAŁKI NR 28/46; 28/5; 28/33 GMINA ŚWIĄTKI	
Inwestor: GMINA ŚWIĄTKI ; 11-008 ŚWIĄTKI 87		Tytuł Projektu: SCHEMAT WYPROST. KANAŁU TECHNOLOG.	
TELETECH.	Projektant: mgr Arkadiusz Wiszniewski upr. nr WAM/0149/ZOOT/05 Sprawdzający: mgr inż. Daniel Świeciak upr. nr WAM/0083/POOT/07	Tytuł rysunku: szkie	
Data: kwiecień 2022		Nr. rys.: 3	
Skala: -		24	